




LEGENDA - EXISTUJÚCE

- KATASTRÁLNY STAV
- 670/17 PARCELY VO VLASTNÍCTVE INVESTORA
- 670/1 SUSEDNÉ PARCELY
- SUSEDNÉ OBJEKTY

LEGENDA - NAVRHOVANÉ

- SO 01 - HOSPODÁRSKA BUDOVA
- HLAVNÝ VSTUP DO OBJEKTU
- MÚRIK ZO SVAHOVÝCH BETÓNOVÝCH TVÁRNIC, VÝŠKA 0,75m
- VJ VSAKOVACIA JAMA NA DAŽĎOVÚ VODU
- RN PLASTOVÁ RETENČNÁ NÁDRŽ OBJEM 1M3
- OPLOTENIE PLETIVOM 1,5M
- ELEKTRICKÝ KÁBEL - ZEMNÝ

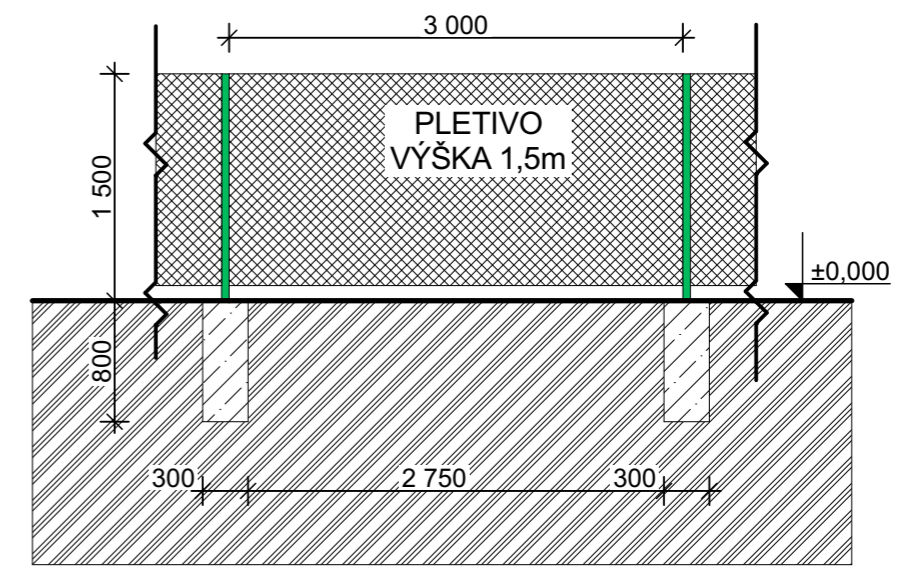

OPLOTENIE PLETIVO 1,5M

UPOZORNENIE:
PROJEKT SKUTOČNÉHO VYHOTOVENIA STAVBY.

VYPRACOVAL Miroslav Kúdelka	HLAVNÝ PROJEKTANT Miroslav Kúdelka	KONTROLA Miroslav Kúdelka	
Č. PARCELY KNC 670/17	k.ú. HRABOVÉ	MIESTO STAVBY HRABOVÉ	
INVESTOR - STAVEBNÍK Gaňa Miroslav, Hrabové 318, Bytča, PSČ 014 01			
NÁZOV STAVBY SO 01 - HOSPODÁRSKA BUDOVA			STUPEŇ PD DSP
			Č. ZÁKAZKY
			DÁTUM: 08/2022
			FORMÁT A3
PRÍLOHA Situácia osadenia			Č. VÝKRESU 01
			Č. SÚPRAVY